

Miejscowość: Skoczów  
Jedn. ewid.: 240310\_4 Skoczów  
Obręb: 240310\_4.0004  
ID zgłoszenia: WGD.6640.3029.2020

Nie przeprowadzono wywiadu branżowego. Nie wyklucza się istnienia w terenie innych nie wykazanych na niniejszej mapie urządzeń podziemnych, które nie były wcześniej zgłoszone do inwentaryzacji powykonawczej.

Granice działek zostały pozyskane z bazy EGiB.

Na mapie nie ustalono obciążeń służebności gruntowych.

A8U,P - oznaczenia jednostki Miejsowego Planu Zagospodarowania Przestrzennego

- linie rozgraniczające jednostki Miejsowego

Skoczów, 25.09.2020

## Mapa do celów projektowych

Skala 1 : 500

sekcja „2000-6” : 6.119.28.11.2.3  
Układ wysokościowy: PL-KRON-86NH



Pozwadam, że niniejszy dokument został opracowany w wyniku prac geodezyjnych, których rezultaty zawiera operat techniczny powyższemu zweryfikowany.	
Jednocześnie informuję, że jestem świadomy odpowiedzialności karnej za złożenie fałszywego oświadczenia.	
Identyfikator zgłoszenia prac geodezyjnych	WGD.6640.3029.2020 lp2
Organ Służby Geodezyjnej i Kartograficznej do którego zgłoszone prace geodezyjne	Starosta Cieszyński
Wykonawca prac geodezyjnych	GEO-GRAF Andrzej Kleszcz ul. Górny Bór 34B, 43-430 Skoczów NIP 5482315993 Regon 243422230
Numer oraz data sporządzenia dokumentu zawierającego wynik powyższej weryfikacji	WGD.6640.3029.2020 lp 2_2 z dnia 29.10.2020
Imię i nazwisko oraz numer uprawnień zawodowych kierownika prac geodezyjnych	Andrzej Kleszcz nr uprawnień: 21981
Podpis osoby reprezentującej wykonawcę	GEODETA UPRAWNIONY uprawnienia zawodowe nr 21981 <i>Andrzej Kleszcz</i>





"MIEJSKA SPÓŁKA SKO - EKO SP. Z O.O."

ul. Olszyna 10 , 43 - 430 Skoczów

Sąd Rejonowy w Bielsku Białej VIII Wydział Gospodarczy KRS 0000347303

Kapitał Zakładowy 42.142.000 zł REGON 241438066 NIP 5482607239

STAROSTWO POWIATOWE  
w CIESZYNIE  
ul. Bobrekowa 29  
43-400 Cieszyń

GŚ-T.4220.9.2020.AR

L. Dz. 1815...10...

Skoczów dnia 30.12.2020 r.

## PROJEKT PUDEŁKO

Piotr Pudelko

ul. G. Morcinka 15/27

43 – 430 Skoczów

Dotyczy: uzgodnienia lokalizacji budynku położonego w Skoczowie przy ul. Krzywej na dz. nr 2/22.

W odpowiedzi na pismo w sprawie jak w tytule Miejska Spółka SKO-EKO Sp. z o.o. informuje co następuje:

1. Lokalizację wiaty uzgadnia się pozytywnie.
2. Dopuszcza się zbliżenie słupa wiaty do istniejącego kanału na odległość poniżej normatywnej tj. na 1,5 m, pod warunkiem zastosowania przedstawionego do uzgodnienia rozwiązania projektowego (poziom posadowienia od strony zbliżenia poniżej rzędnej dna kanału).

Niniejsze uzgodnienie jest ważne 2 lata.

Z-ca KIEROWNIKA  
Działu Gospodarki Ściekowej

  
inż. Maurycy Pisz

Otrzymują :

1 x Adresat

1 x a/a



ING BANK ŚLĄSKI 51 1050 1083 1000 0090 3017 7498  
PKO BANK POLSKI 64 1020 2528 0000 0202 0451 4741

tel. 33 479 94 70  
fax. 33 479 94 78

www.sko-eko.skoczow.pl  
e-mail: biuro@sko-eko.skoczow.pl



GEO-GRAF  
ANDRZEJ KLESZCZ  
tel.: 692 219 921  
www.geograf.info.pl  
L. Górny Bór 34B, 43-430 Skoczów  
IP 5482375993 REGON 243422230

Mapa do celów projektowych

Skala 1 : 500

sekcja „2000-6”:6.119.28.11.2.3  
Układ wysokościowy: PL-KRON-86NH

Miejscowość: Skoczów  
edn. ewid.: 240310\_4 Skoczów  
Obręb: 240310\_4.0004  
D zgłoszenia: WGD.6640.3029.2020



25.09.2020

PLANSZA UZGODNIENI 1:500

TEMAT: Budowa wiaty magazynowej na sól drogową  
ADRES INWESTYCJI: 43-430 Skoczów, obręb 0004 Skoczów, działka nr 2/22

LEGENDA

1	Proj. wiaty magazynowa
2	Istn. budynki
3	Istn. dojścia i dojazdy, plac utwardzony
4	Istn. zjazd z drogi publicznej
A8U.P	Jednostka strukturalna planu miejscowego
2/22	Numer działki
—	Granica działki

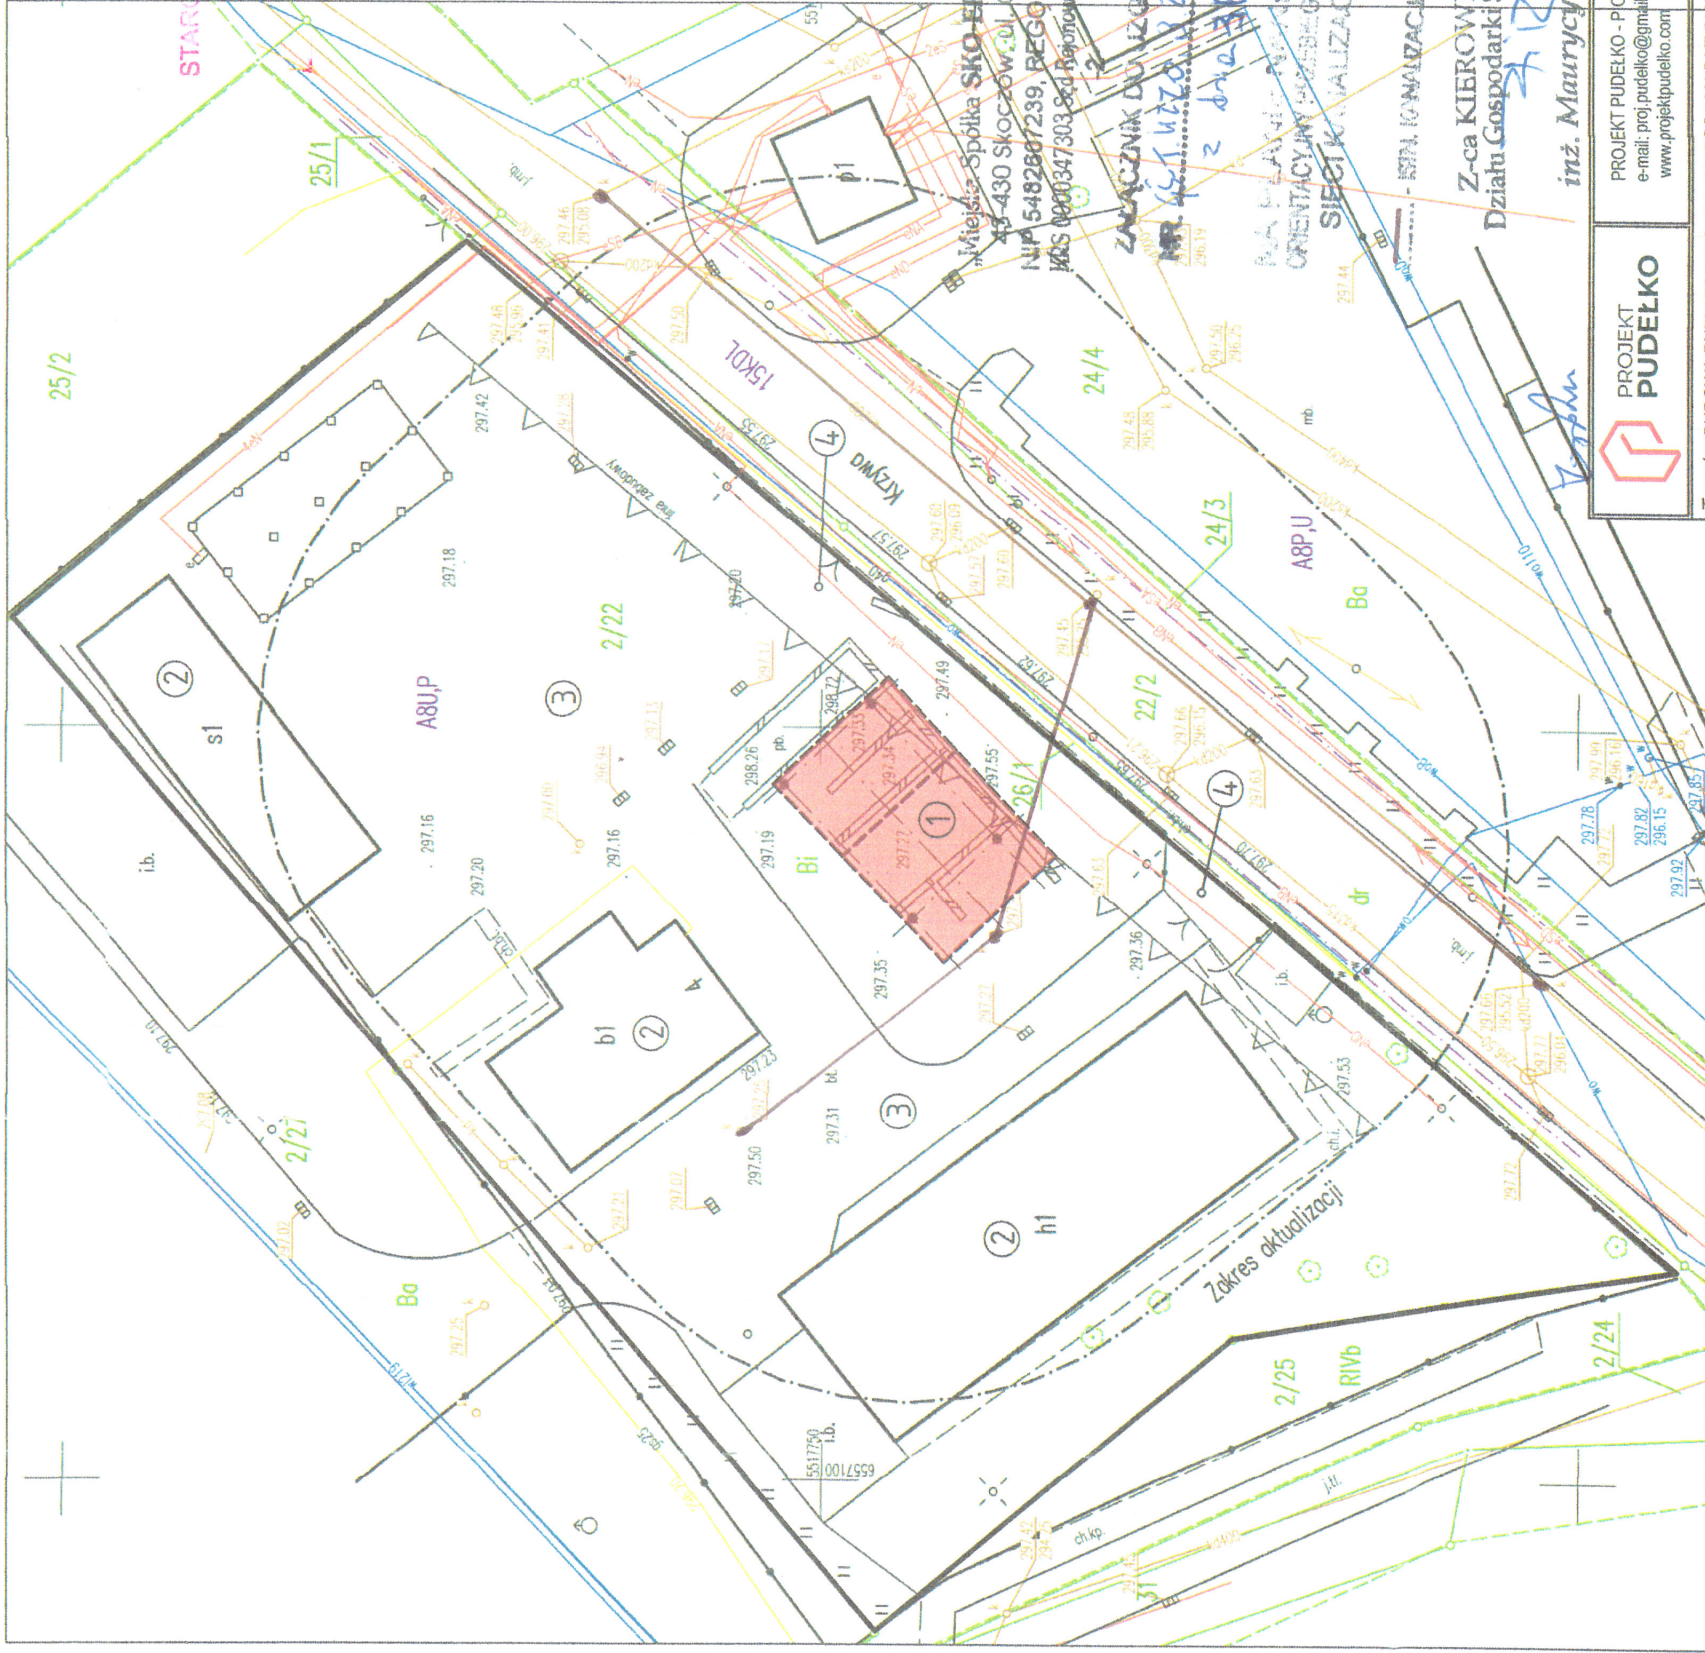

Powyższym, że niniejszy dokument został opracowany w wyniku pracy geodezyjnych, których rezultaty zawiera operat techniczny pozytywny i zweryfikowany. Jednocześnie informuję, że jestem świadomy odpowiedzialności karnej za złożenie fałszywego oświadczenia.	
Identyfikacja zgłoszenia prac geodezyjnych	WGD.6640.3029.2020 hp2
Organ Strony Geodezyjnej i Kartograficznej do którego zgłoszono prace geodezyjne	Starosta Cieszyński
Wykonawca prac geodezyjnych	Geo-Graf Andrzej Kleszcz ul. Górny Bór 34B, 43-430 Skoczów NIP 5482375993 REGON 243422230
Numer oraz data sporządzenia dokumentu zawierającego wynik pozytywny weryfikacji	WGD.6640.3022.2020 hp 2.2 z dnia 29.10.2020
Inne i nazwisko oraz numer uprawnienia zawodowych kierownika prac geodezyjnych	Andrzej Kleszcz nr uprawnień: 21981
Podpis osoby reprezentującej wykonawcę	Geo-Graf Andrzej Kleszcz

GEODETA UPRAWNIONY  
uprawnienia zawarte w nr 21981

Andrzej Kleszcz



PROJEKT  
PUDEŁKO

PROJEKT PUDEŁKO - PIOTR PUDEŁKO  
e-mail: proj.pudeko@gmail.com tel. 509 795 797  
www.projektpudeko.com

Temat: BUDOWA BUDYNKU MAGAZYNOWEGO - MAGAZYN NA ODPADY WRAZ Z  
INFRASTRUKTURĄ TOWARZYSZĄCĄ

Investor:

Lokalizacja: 43-430 Skoczów,  
obrub 0004 Skoczów, działka nr 2/22

ARCHITEKTURA

Projektował:  
mgr inż. arch Wojciech RIESS

Nr uprawnień:  
44/M/84

Podpis:

Sprawdził:  
mgr inż. arch Ewa STELMACH

Nr uprawnień:  
136/94 B-B

Podpis:

KONSTRUKCJA

Projektował:  
mgr inż. Piotr PUDEŁKO

Nr uprawnień:  
SLK/810/PB/818

Podpis:

Sprawdził:  
mgr inż. Zbigniew HYRNIK

Nr uprawnień:  
129/86 B-B

Podpis:

Nazwa rys.:

PLANSZA UZGODNIENI

Brano: Architektura

Data: 01.12.2020

Skala rys:

Nr rysunku:


1

1:500

Nr proj: P/19/10/2020



# PRZEKRÓJ B-B 1:50

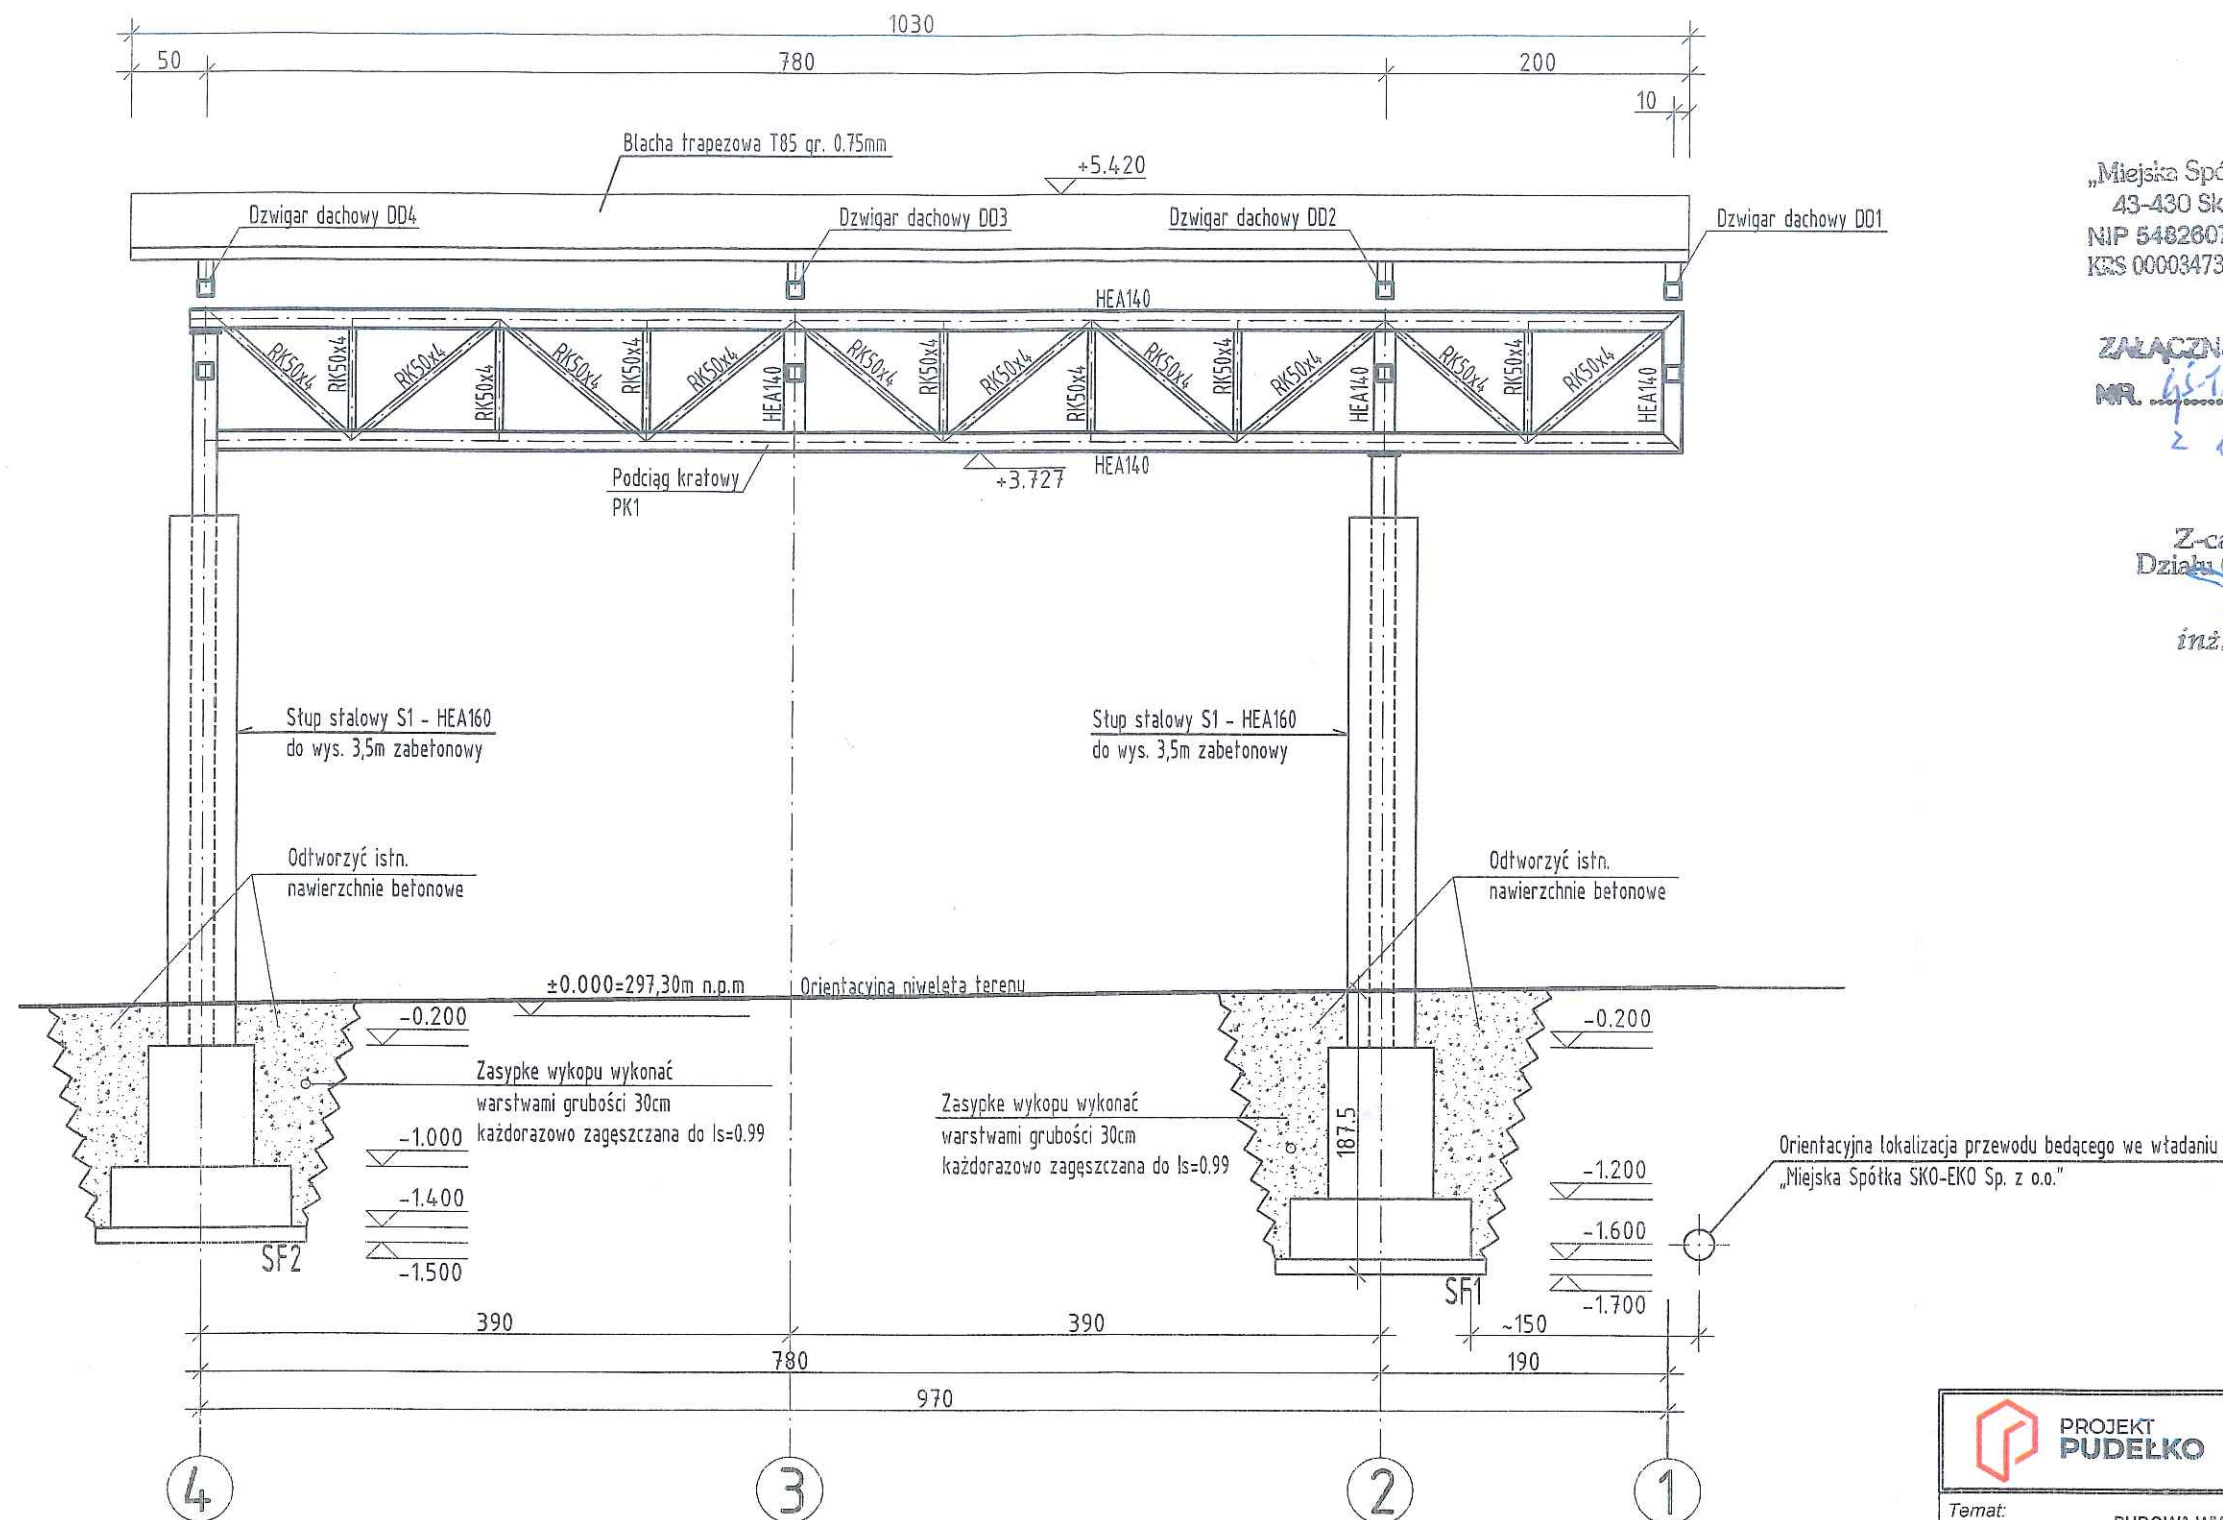

„Miejska Spółka SKO-EKO sp. z o.o.”  
43-430 Skoczów, ul. Olszyna 10  
NIP 5482807239, REGON 241438066  
KRS 0000347303 Sąd Rejonowy w Bielsku-Białej  
-2-


ZALĄCZNIK DO UZGODNIENIA  
MR. 4.1.2020.9.2020. AR  
z dnia 30.12.2020.

Z-ca KIEROWNIKA  
Działu Gospodarki Ściekowej  
inż. Maurycy Pisz

Booth

		PROJEKT PUDEŁKO		PROJEKT PUDEŁKO - PIOTR PUDEŁKO e-mail: proj.pudelko@gmail.com tel. 509 795 797 www.projektpudelko.com	
Temat: BUDOWA WIATY MAGAZYNOWEJ NA SÓL DROGOWĄ					
Inwestor: Miejski Zarząd Dróg w Skoczowie, 43-430 Skoczów, ul. Mickiewicza 14					
Lokalizacja: 43-430 Skoczów, obręb 0004 Skoczów, działka nr 2/22					
ARCHITEKTURA					
Projektował: mgr inż. arch Wojciech RIESS		Nr uprawnień: 44/M/84		Podpis:	
KONSTRUKCJA					
Projektował: mgr inż. Piotr PUDEŁKO		Nr uprawnień: SLK/8101/PBK/b/18		Podpis:	
Sprawdził: mgr inż. Zbigniew HYRNIK		Nr uprawnień: 129/86 B-B		Podpis:	
Nazwa rys.:		PRZEKRÓJ B-B			
Branża: Architektura		Data: 01.12.2020		Skala rys:	
Faza: PB		Nr proj: PH/07/2020		Nr rysunku:	
				152	



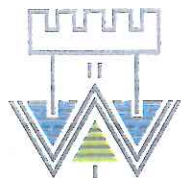

ZNAK: 307/TS3.UL/2020/TT-2

Ustroń, dnia 18.12.2020

Do:

**PROJEKT PUDEŁKO - PIOTR PUDEŁKO**

**ul. Gustawa Morcinka 13 m. 15 , 43-430 Skoczów**

**Dot. Uzgodnienia lokalizacji budowy budynku magazynowego – magazyn na odpady  
wraz z infrastrukturą towarzyszącą w Skoczowie ul. Krzywa do działki nr 2/22.**

Wodociągi Ziemi Cieszyńskiej Sp. z o.o. w Ustroniu uzgadnia powyższe opracowanie pod względem skrzyżowania i zbliżenia z siecią wodociągową na następujących warunkach:

1. Skrzyżowania i zbliżenia przedmiotowej inwestycji z istniejącą siecią wodociągową należy wykonać zgodnie z obowiązującymi normami i przepisami.

Uzgodnienie ważne 1 rok.

Załącznik: 1x plan sytuacyjny  
1x załącznik nr 1

Otrzymują: Adresat  
DT - a/a

St. specjalista ds. wydawania  
warunków technicznych i uzgodnień

*Leszek Olszewski*

Prowadzący sprawę:

CHABROWSKI Marek, Tel.: 33 854 35 70, wew.: 938, email: mchabrowski@wzc.com.pl

**ADRES:** ul. Myśliwska 10, 43-450 Ustroń

**TELEFONY:**  
SEKRETARIAT  
+48 33 854 35 70

**CENTRALA**  
+48 33 854 22 44


**E-MAIL:**  
wzc@wzc.com.pl

**WWW:**  
www.wzc.com.pl

**KRS:** 0000091989  
Sąd Rejonowy w Bielsku-Białej VIII Wydział Gospodarczy  
**REGON:** 070473920  
**NIP:** 548-10-04-266

**KONTO:** ING BANK ŚLĄSKI S.A. CBK Bielsko-Biała  
nr: 02 1050 1070 1000 0001 0109 5222  
**KAPITAŁ ZAKŁADOWY:**  
na dzień 30.07.2020 r. wynosi 108.403.000,00 zł



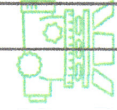

GEO-GRAF  
ANDRZEJ KLESZCZ  
tel.: 692 219 921  
www.geografinfo.pl  
ul. Górny Bór 34B 43-430 Skoczów  
NIP 5493715993 REGON 243422230

Miejscowość: Skoczów

Jedn. ewid.: 240310\_4 Skoczów

Obręb: 1240310\_4 0004

ID zgłoszenia: WGD.6640.3029.2020

Nie przeprowadzono wywiadu branżowego. Nie wykaza się stanienia w terenie innych nie wykazanych na niniejszej mapie

urządzeń podziemnych, które nie były wcześniej zgłoszone do inwentaryzacji powłokowej.

Granice działek zostały pozyskane z bazy EGiB.

Na mapie nie ustalano obciążań służebności gruntywnych.

ABU.P - oznaczenia jednostki Miejsowego Planu Zagospodarowania Przestrzennego

- linie rozgraniczające jednostki Miejsowego

Skoczów 25.09.2020

## PLANSZA UZGODNIENÍ 1:500

Mapa do celów projektowych

TEMAT:

Budowa wiaty magazynowej na sól drogową

ADRES INWESTYCJI: 43-430 Skoczów, obręb 0004 Skoczów, działka nr 2/22

INWESTOR:

Miejski Zarząd Dróg, 43-430 Skoczów, ul. Mickiewicza 14

Skala 1 : 500

sekcja „2000-6”:6.119.28.11.2.3

Układ wysokościowy: PL-KRON-86NH


### LEGENDA

①	Proj. wiaty magazynowa
②	Istn. budynki
③	Istn. dojścia i dojazdy, plac utwardzony
④	Istn. zjazd z drogi publicznej
ABU.P	Jednostka strukturalna planu miejscowego
2/22	Numer działki
—	Granica działki


TAURON Dystrybucja S.A.  
Oddział w Bielsku Białej  
ul. Białorego 17a, 43-300 Bielsko-Biała  
Infolinia: +48 32 506 0 615

Adres do korespondencji:  
ul. Pilarowa 18, 43-300 Bielsko-Biała  
info@tauron-dystrybucja.pl



Cieszyn, 22.12.2020

1041179716



**PROJEKT PUDEŁKO**  
**Piotr Pudełko**  
**ul. Szkolna 175**  
**43-386 Świątoszówka**

**TD/OBB/OMD/ 2020-12-22/00000015**  
**1015738333**

**Dotyczy: uzgodnienie budowy budynku magazynowego na działce nr 2/22 - Skoczów, ul. Krzywa 4.**

Odpowiadając na wniosek z dnia 09.12.2020 ( data wpływu 11.12.2020 ) informujemy, że uzgadniamy bez uwag projektowaną przez Państwa lokalizację obiektów względem znajdujących się w sąsiedztwie urządzeń TAURON Dystrybucja S.A. Oddział w Bielsku Białej.

Ponadto informujemy, że na danym terenie mogą znajdować się urządzenia elektroenergetyczne niebędące własnością TAURON Dystrybucja S.A.

Ważność uzgodnienia ustala się na okres dwóch lat, licząc od daty niniejszego pisma.

Nr uzgodnienia: TD/OBB/OMD/UB/MS/5574/2020  
Załączniki: mapa szt. 1  
Kopia: OMD6/MS

TAURON Dystrybucja S.A.  
Oddział w Bielsku-Białej  
Wydział Dokumentacji  
Starszy Specjalista ds. Uzgodnień Branżowych

Mirosław Szajter



GEO-GRAF  
ANDRZEJ KLESZCZ  
tel.: 692 219 921  
www.geograf.info.pl  
ul. Górny Bór 34B, 43-430 Skoczów  
IP 54B2375993 REGON 243422230

# PLANSZA UZGODNIEN 1:500

Mapa do celów projektowych

TEMAT: Budowa wiaty magazynowej na sól drogową  
ADRES INWESTYCJI: 43-430 Skoczów, obręb 0004 Skoczów, działka nr 2/22  
INWESTOR: Miejski Zarząd Dróg, 43-430 Skoczów, ul. Mickiewicza 14

Miejscowość: Skoczów  
edn. ewid.: 240310\_4 Skoczów  
Obręb: 240310\_4.0004  
O zgłoszenia: WGD.6640.3029.2020

Przebieg linii rozgraniczających jednostki miejscowego

nie wyklucza się istnienia w terenie innych nie wykazanych na niniejszej mapie

zgodnie z przepisami, które nie były wcześniej zgłoszone do inwentaryzacji powykonawczej.

zanie działek zostały pozyskane z bazy EGIB.


i mapie nie ustalano obciążenia służebności gruntowych.

8U.P. - oznaczenia jednostki miejscowego Planu Zagospodarowania Przestrzennego

- Linie rozgraniczające jednostki miejscowego

Skoczów 25.09.2020

Uzgodnia się bez uwag.

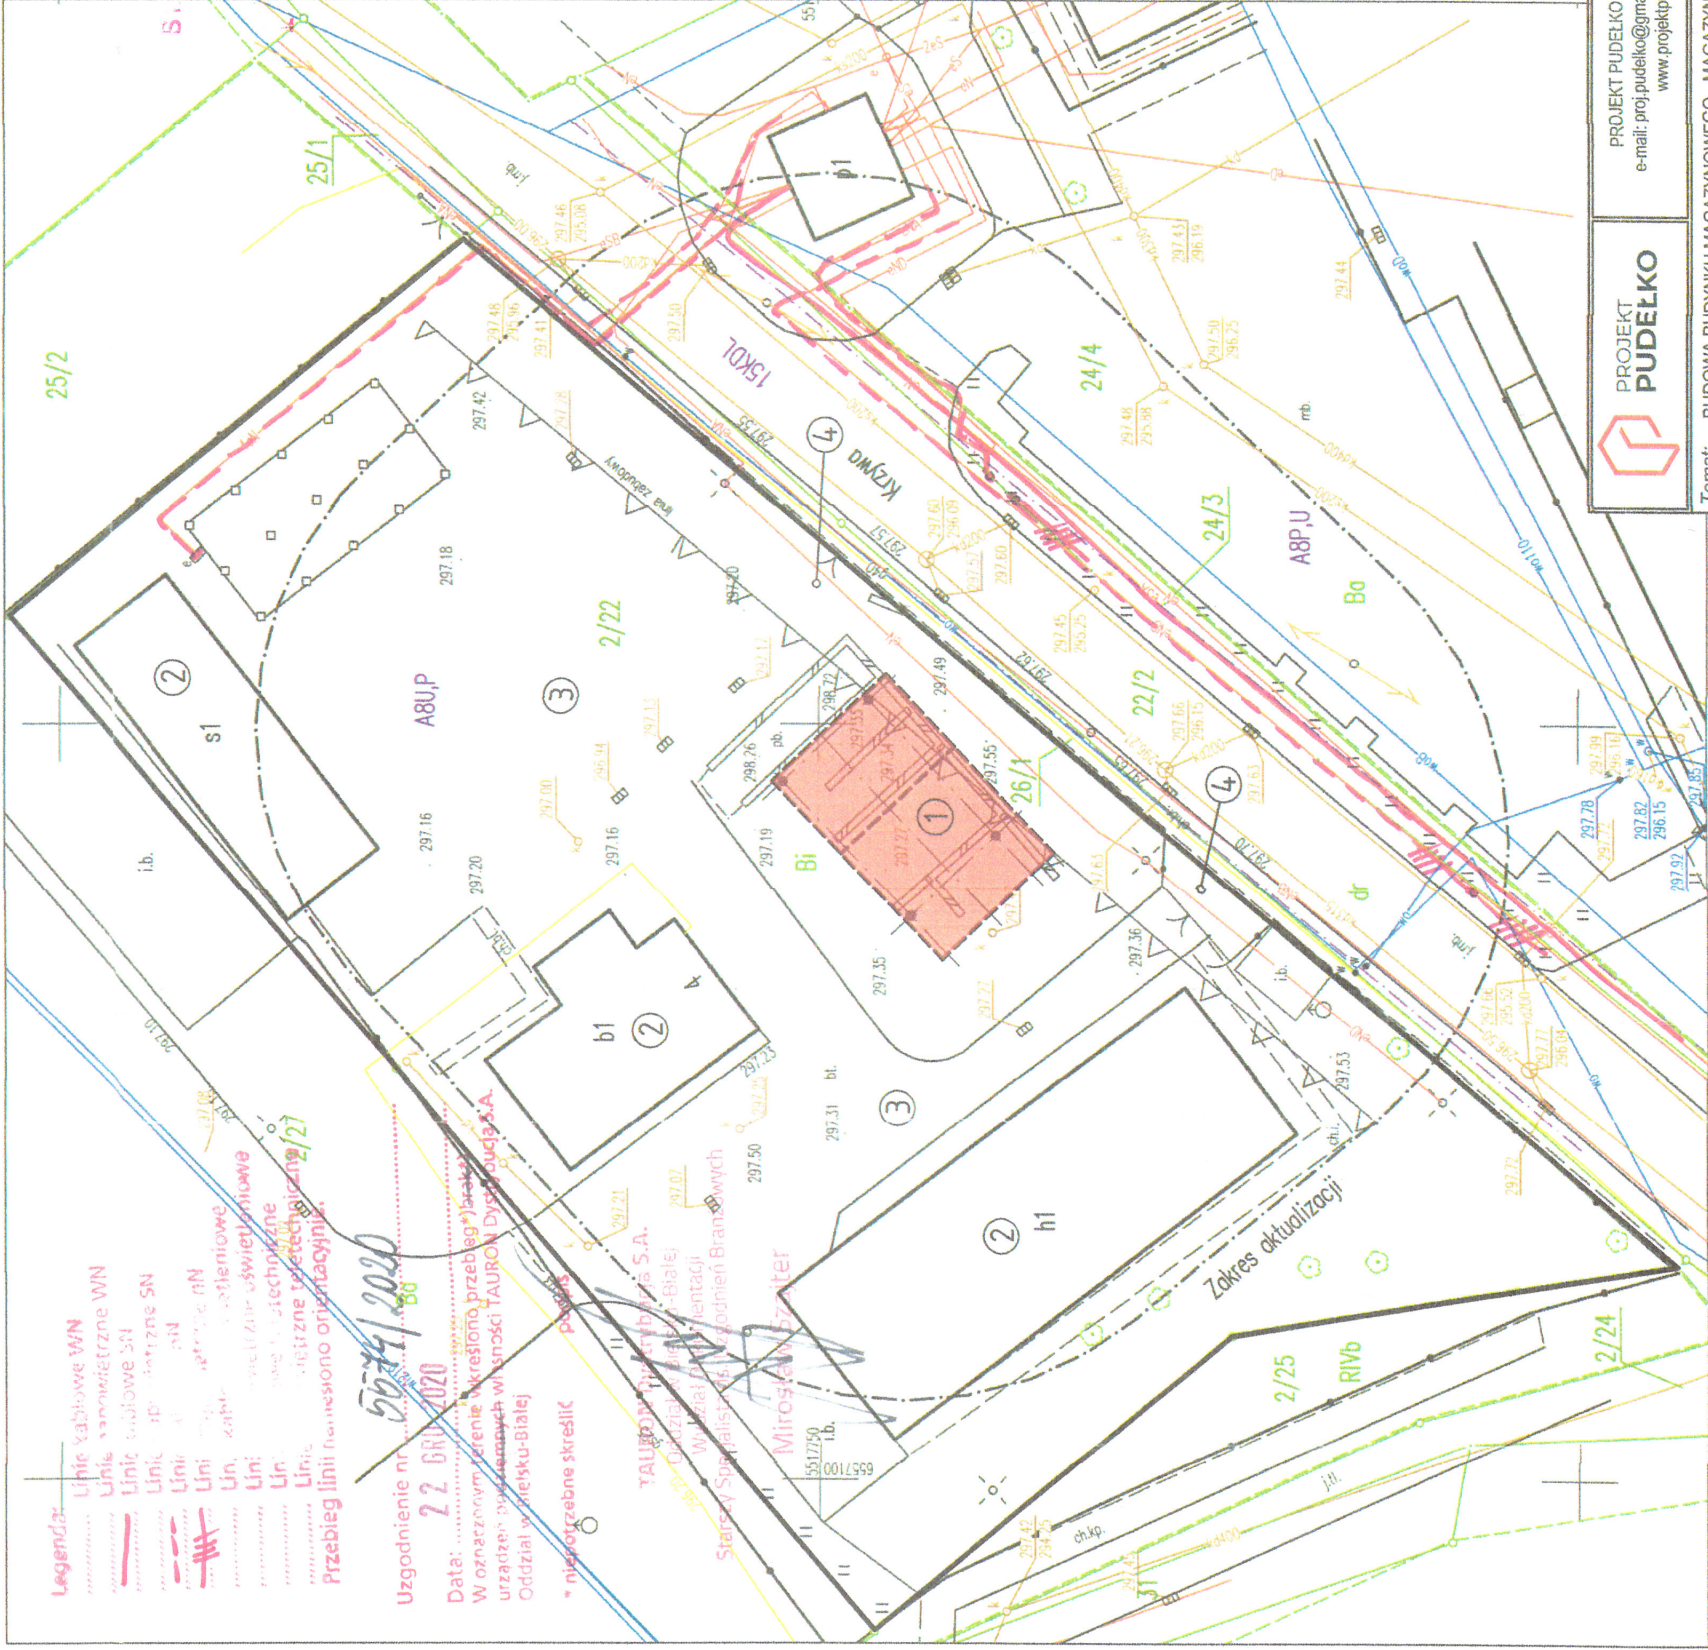

Legenda:  
Linie kablowe WN  
Linie samowietrzne WN  
Linie kablowe SN  
Linie samowietrzne SN  


inż. Andrzej Kleszcz

inż. Andrzej Kleszcz

Pozwalam, że niniejszy dokument został opracowany w wyniku przebiegu prac geodezyjnych, których rezultaty zawiera operat techniczny pozytywnie zweryfikowany. Jednocześnie informuję, że jestem świadomy odpowiedzialności karnej za złożenie fałszywego oświadczenia.	
Identyfikator zgłoszenia prac geodezyjnych	WGD.6640.3029.2020 hp2
Organ Służby Geodezyjnej i Kartograficznej do którego złożono prace geodezyjne	Starosta Cieszyński Geo-Graf Andrzej Kleszcz ul. Górny Bór 34B, 43-430 Skoczów NIP 5482375993 Regon 243422230
Wykonawca prac geodezyjnych	WGD.6640.3029.2020 hp 2, 2 z dnia 29.10.2020
Numer oraz data sporządzenia dokumentu zawierającego wynik pozytywnie zweryfikacji linii i nazwisko oraz numer uprawnienia geodezyjnych Identyfikator prac geodezyjnych wykonawcy	Andrzej Kleszcz nr uprawnień: 21981

GEODETA UPRAWNIENY  
uprawnienia zawodowe nr 21981  
inż. Andrzej Kleszcz

PROJEKT  
PUDEŁKO

PROJEKT PUDEŁKO - PIOTR PUDEŁKO  
e-mail: proj.pudeko@gmail.com tel. 509 795 797  
www.projektpudeko.com

Temat: BUDOWA BUDYNKU MAGAZYNOWEGO - MAGAZYN NA ODPADY WRAZ Z  
INFRASTRUKTURĄ TOWARZYSZĄCĄ

Inwestor: MIEJSKI ZARZĄD DRÓG  
43-430 Skoczów, ul. Mickiewicza 14

Lokalizacja: 43-430 Skoczów,  
obrub 0004 Skoczów, działka nr 2/22

ARCHITEKTURA

Projektował:  
mgr inż. arch. Wojciech RIESS

Sprawił:  
mgr inż. arch. Ewa STELMACH

KONSTRUKCJA

Projektował:  
mgr inż. Piotr PUDEŁKO

Sprawił:  
mgr inż. Zbigniew HYRNIK

Nazwa rys.: PLANSZA UZGODNIEN

Brana: Architektura  
Faza: PB

Data: 01.12.2020  
Nr proj: P19/10/2020

Skala rys.: 1:500  
Nr rysunku: 1



Polska Spółka Gazownictwa sp. z o.o.  
ul. Szczęść Boże 11  
41-800 Zabrze

**Gazownia w Skoczowie**

ul. Górny Bór 27, 43-430 Skoczów  
tel. 33 853 38 84, faks 33 853 11 17  
rg.skoczów@psgaz.pl

PROJEKT PUDEŁKO  
UL. MORCINKA 15/27  
43-430

Wasz znak:

Skoczów 04-01-2021


Nasz znak: PSGZA . 0166.763. 2020

Dot.: uzgodnienia projektu zagospodarowania terenu dz. 2/22 W Skoczowie przy ulicy  
Krzywej

Szanowny Państwo

Gazownia w Skoczowie uzgadnia powyższe opracowanie w zakresie sieci gazowej niskiego i  
średniego ciśnienia bez uwag .  
Uzgodnienie ważne jest jeden rok .

Z poważaniem:

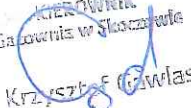KIEROWNIK  
Gazownia w Skoczowie  
  
Krzysztof Grawias

Kopia: a/a RDG Skoczów

Przygotował: Grzegorz Łaciak DT RDG Skoczów



GEO-GRAF  
ANDRZEJ KLESZCZ  
tel.: 692 219 921  
www.geograf.info.pl  
Górný Bór 348, 43-430 Skoczów  
p 548 237 59 93 REGON 243422230

# PLANSZA UZGODNIEN 1:500

Mapa do celów projektowych

TEMAT: Budowa wiaty magazynowej na sól drogową  
ADRES INWESTYCJI: 43-430 Skoczów, obręb 0004 Skoczów, działka nr 2/22  
INWESTOR: Miejski Zarząd Dróg, 43-430 Skoczów, ul. Mickiewicza 14

Skala 1 : 500  
sekcja „2000-6” 6.119.28.11.2.3

Wzrost: 240310\_4 Skoczów

Wzrost: 240310\_4.0004

Wzrost: 240310\_4.0004

Układ wysokościowy: PL-KRON-86NH

Przeznaczono wywiadu brzożowego. Nie wyklucza się istnienia w terenie innych nie wykazanych na niniejszej mapie  
użytki podziemnych, które nie były wcześniej zgłoszone do inwenturyzacji powykonawczej.

Mapie nie ustalono obciążenia służebności gruntowych.


U.P. - wyznaczenia jednostki Miejsowego Planu Zagospodarowania Przestrzennego

- linie rozgraniczające jednostki Miejsowego

25.09.2020

## LEGENDA

①	Proj. wiaty magazynowa
②	Istn. budynki
③	Istn. dojścia i dojazdy, plac utwardzony
④	Istn. zjazd z drogi publicznej
A8U,P	Jednostka strukturalna planu miejscowego
2/22	Numer działki
—	Granica działki

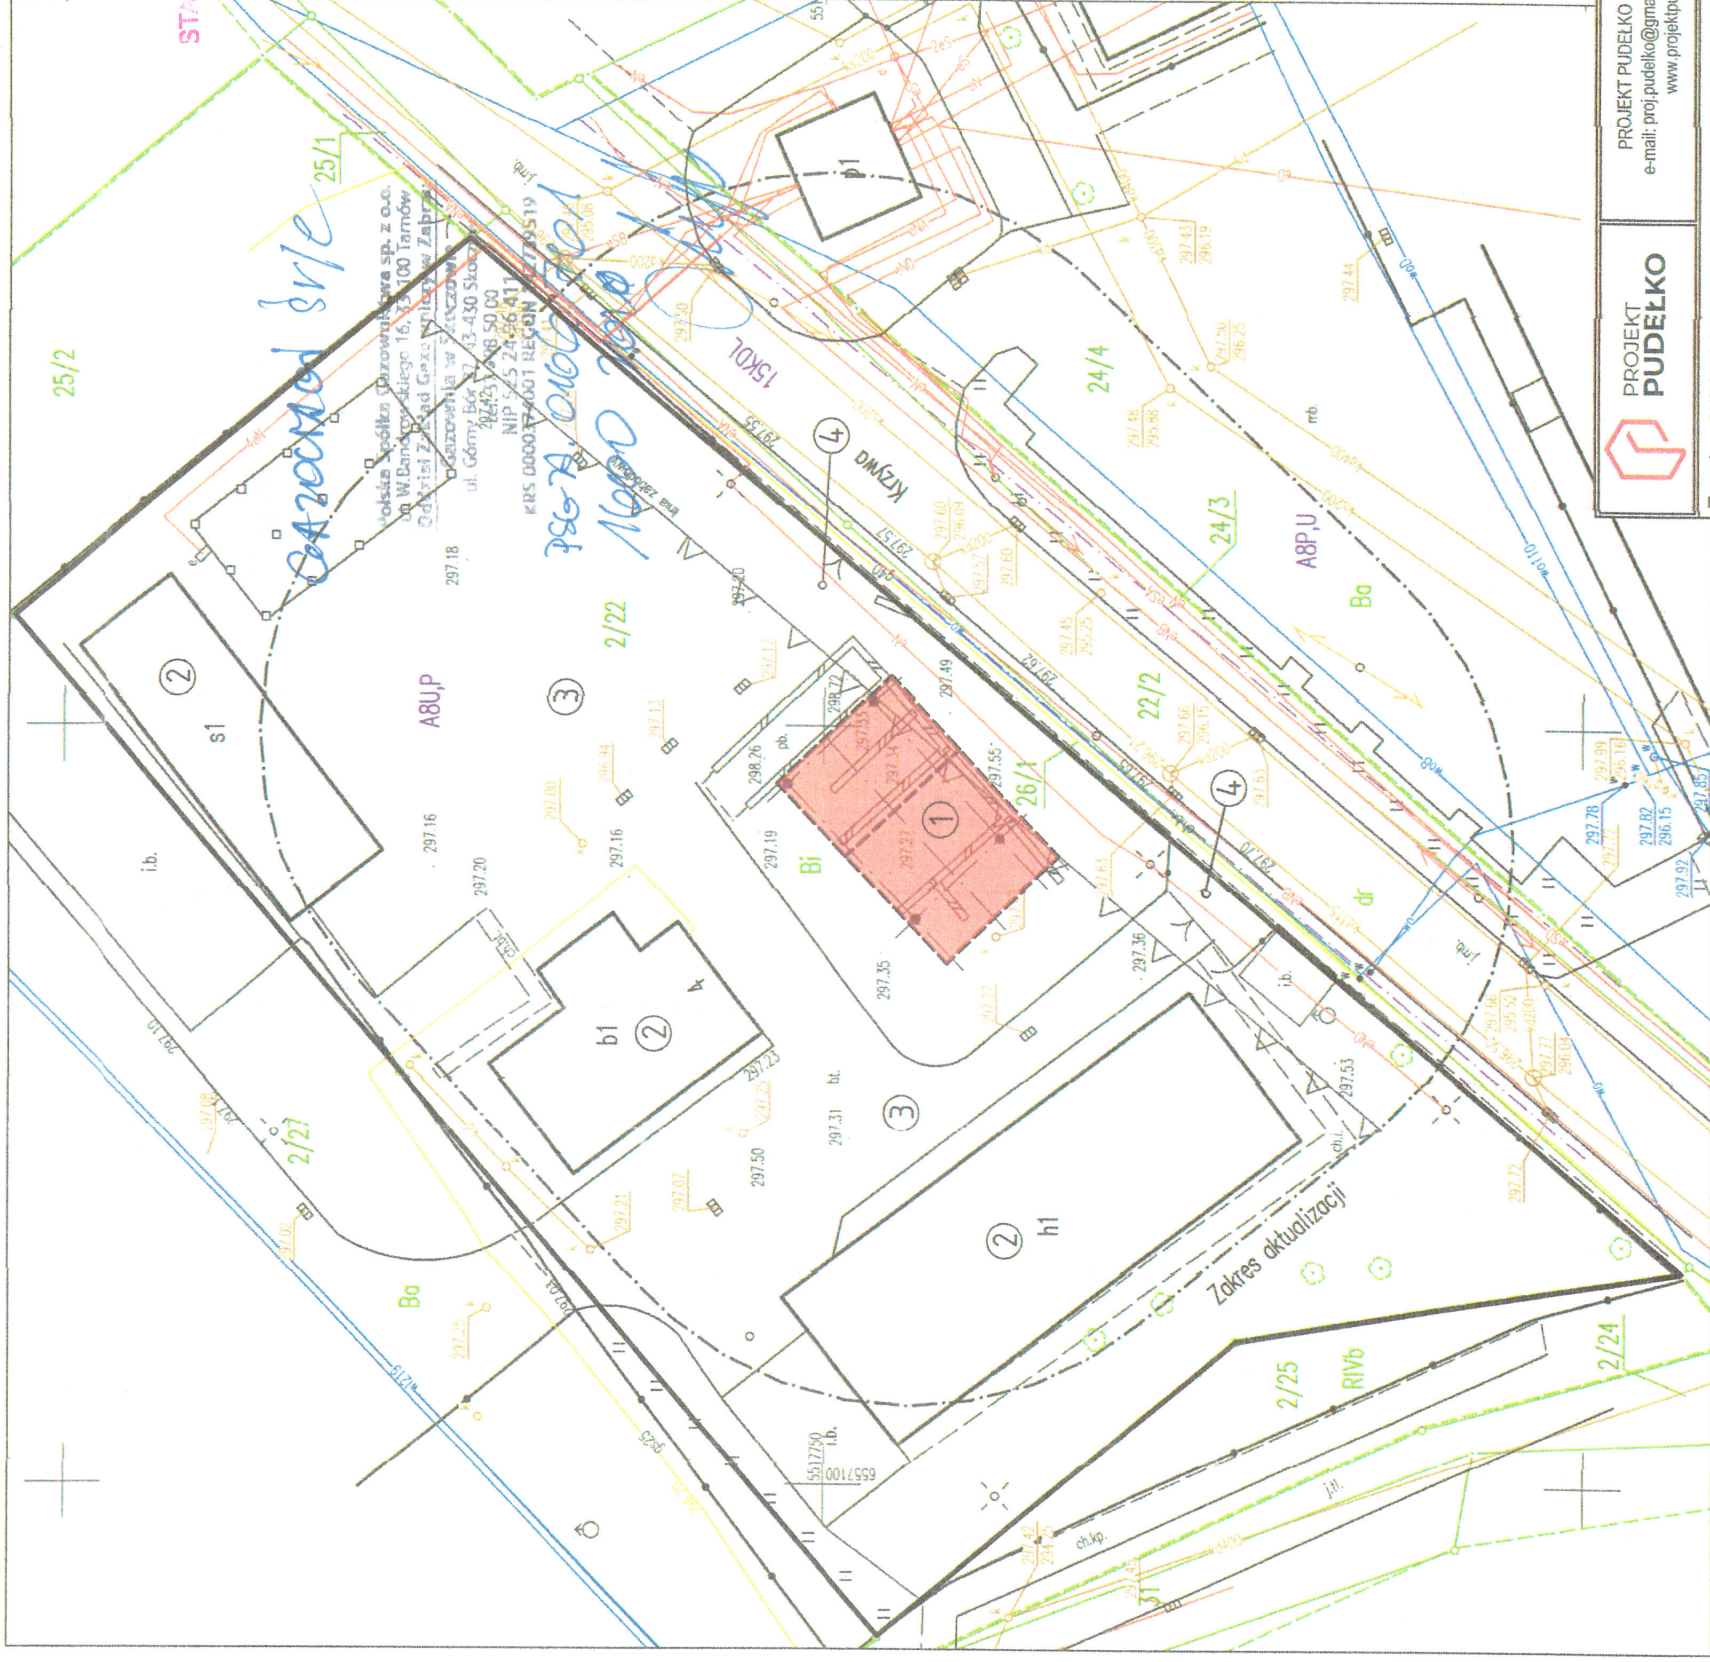

PROJEKT  
PUDEŁKO

PROJEKT PUDEŁKO - PIOTR PUDEŁKO  
e-mail: proj.pudelko@gmail.com tel. 509 795 797  
www.projektpudelko.com

Temat: BUDOWA BUDYNKU MAGAZYNOWEGO - MAGAZYN NA ODPADY WRAZ Z  
INFRASTRUKTURĄ TOWARZYSZĄCĄ

Inwestor: MIEJSKI ZARZĄD DRÓG  
43-430 Skoczów, ul. Mickiewicza 14

Lokalizacja: 43-430 Skoczów,  
obrub 0004 Skoczów, działka nr 2/22

ARCHITEKTURA

Projektował:  
mgr inż. arch Wojciech RIESS

Nr uprawnień:  
44/M/84

Podpis:

Sprawił:  
mgr inż. arch Ewa STELMACH

Nr uprawnień:  
136/94 B-B

Podpis:

KONSTRUKCJA

Projektował:  
mgr inż. Piotr PUDEŁKO

Nr uprawnień:  
SLK801/PBK/18

Podpis:

Sprawił:  
mgr inż. Zbigniew HYRNIK

Nr uprawnień:  
129/86 B-B

Podpis:

Nazwa rys.:

PLANSZA UZGODNIEN

Bransz: Architektura

Data: 01.12.2020

Skala rys:

1:500

Nr rysunku:

1

Przebiegając, że niniejszy dokument został opracowany w wyniku  
prac geodezyjnych, których rezultaty zawiera operat techniczny  
pozytywnie zweryfikowany.

Jednocześnie informuję, że jestem świadomy odpowiedzialności karnej  
za złożenie fałszywego oświadczenia.

Identyfikator zgłoszenia prac  
geodezyjnych

Organ Służby Geodezyjnej i  
Kartograficznej do którego  
zgłoszono prace geodezyjne

Wykonawca prac  
geodezyjnych

Numer oraz data sporządzenia  
dokumentu zawierającego  
wynik pozytywnie zweryfikacji

Imię i nazwisko oraz numer  
uprawnienia zawodowych  
biurokrata prac geodezyjnych

Podpis osoby reprezentującej  
wykonawcę

Wzrost: 240310\_4 Skoczów  
ul. Górný Bór 348, 43-430 Skoczów  
NIP 5482375993, Regon 243422230

Wzrost: 240310\_4.0004  
Wzrost: 240310\_4.0004

