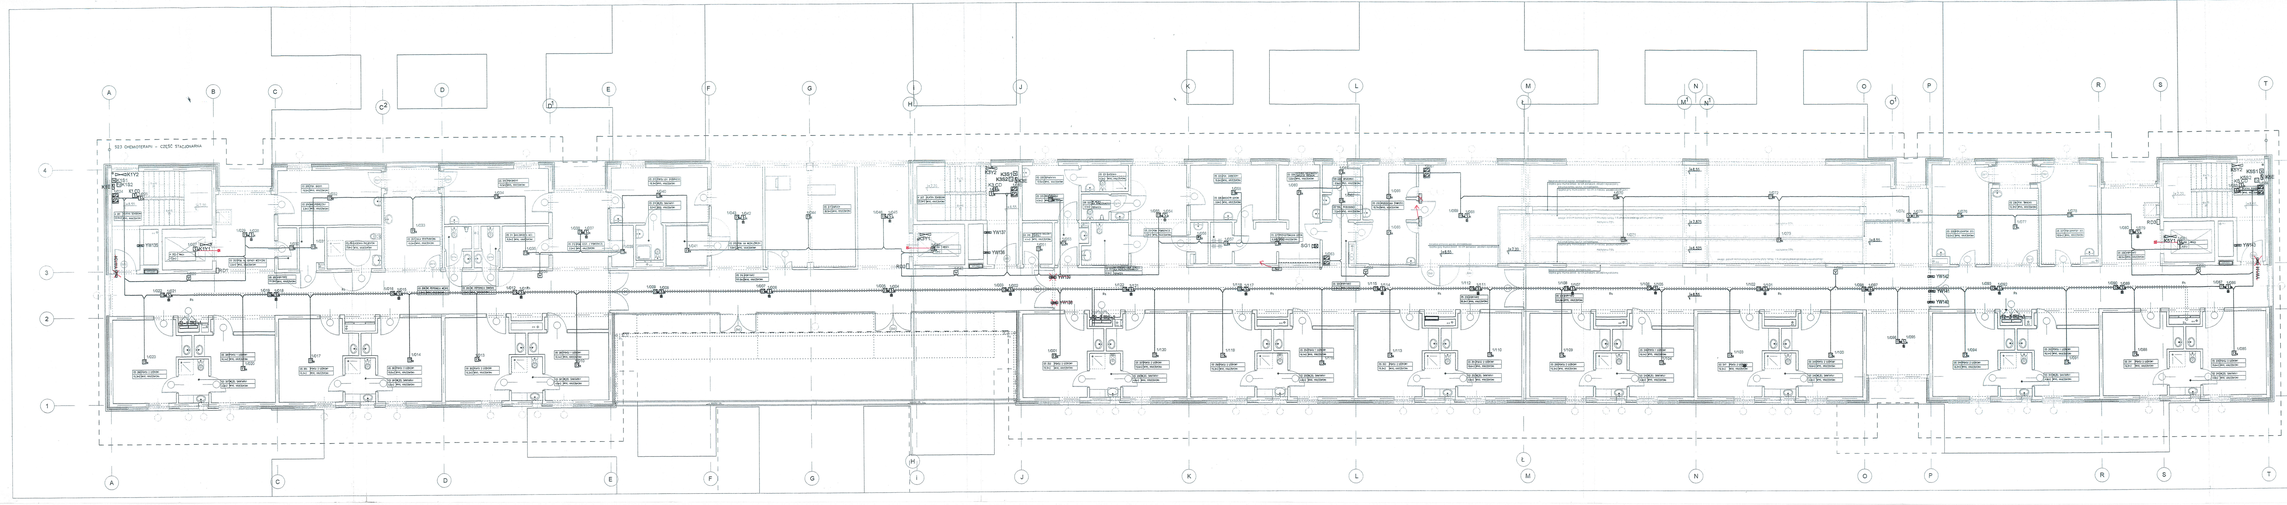


DOKUMENTACJA POWYKONAWCZA

OZNACZENIA I UWAGI JAK NA RYS. NR 6

Pracownia projektowa - LABORATORIUM ARCHITEKTURY

71-248 Szczecin, ul.Żeromskiego 55
tel. & (091) 434 43 00

CENTRUM DIAGNOSTYKI I TERAPII NOWOTWORÓW PIERSI
W SZCZECINIE PRZY ULICY STRZAŁOWSKIEJ NR 22
PROJEKT INSTALACJI SYGNALIZACJI POŻARU DSO PROJEKT ZAMIENNY

Temat projektu: **Plan sklodek – rzut II piętro**

| | |
|---|---|
| adres | ul. Strzałowska 22, 71-130 Szczecin |
| Inwestor | Zachodniopomorskie Centrum Onkologii |
| Projektant | mgr inż. Aleksander Wierzbicki upr. SU/3178 |
| Rysował | mgr inż. Grzegorz Dec upr. 2731/2003 |
| Sprawdził | |
| Skala: | Arkusz: Nr rys.: Data: |
| RZUTY ARCHITEKT. 1:100 | A4 6 lipiec 2009 |

Plan stanowi własność autorską. Kopiowanie i rozpowszechnianie bez zgody Pracowni Projektowej LABORATORIUM ARCHITEKTURY zabronione